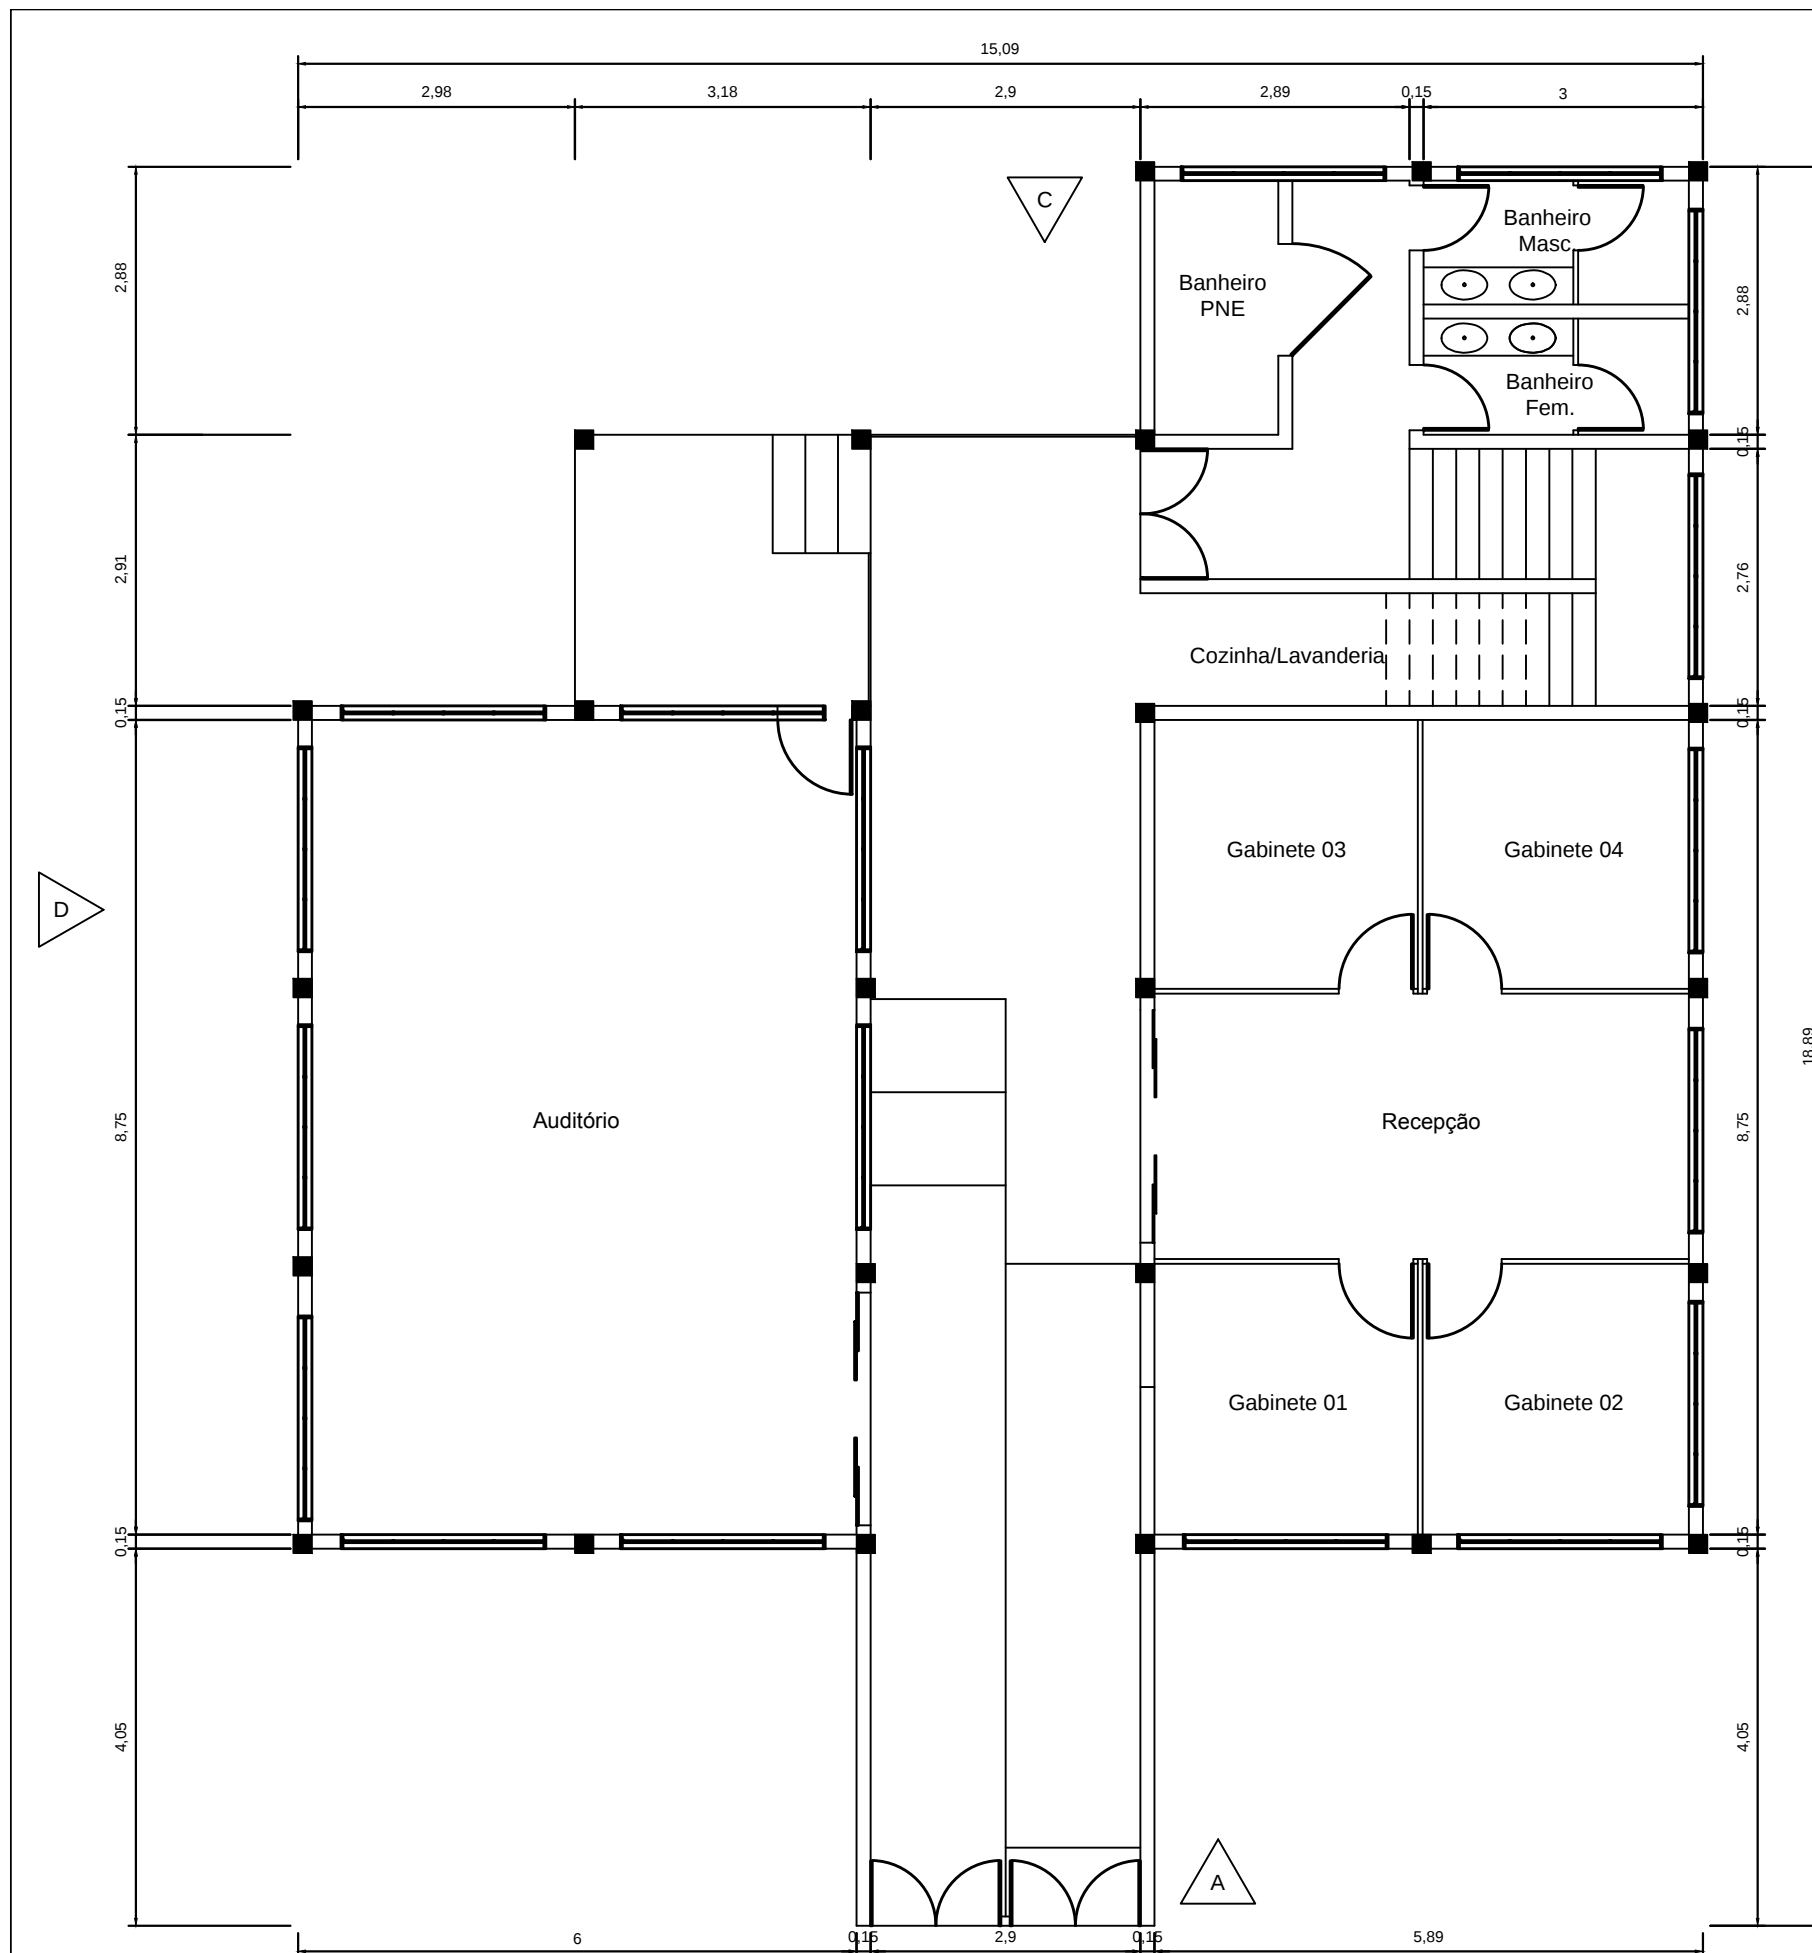


Rua Três de Outubro, 669
Santo Ângelo - RS
CEP : 98.801-610
Fone/Fax : (55)3314-1780
www.divisaoquattro.com.br

Cliente:
Câmara Municipal do Rolador

Projeto:
Projeto Arquitetônico "As Built"

Prancha:
01/05

Endereço:
Av. João Batista, 633

Escala:
1:75

Cidade:
Rolador - RS

Área:
202,32 m²

Especificação:
Planta Baixa - Pavimento Térreo

Data:
Out/ 2015

Responsável Técnico
Katia Aline Garção - CREA RS 197.094

Câmara Municipal do Rolador
04.216.907/0001-43

ESTE DESENHO, INCLUSIVE TODAS AS INFORMAÇÕES NELE CONTIDAS, CONSTITUI PROPRIEDADE DA DIVISÃO QUATTRO ENGENHARIA, NÃO PODENDO SER REPRODUZIDO NEM FORNECIDO A TERCEIROS SEM PRÉVIA E EXPRESSA AUTORIZAÇÃO.