





Vista "A"
1:75

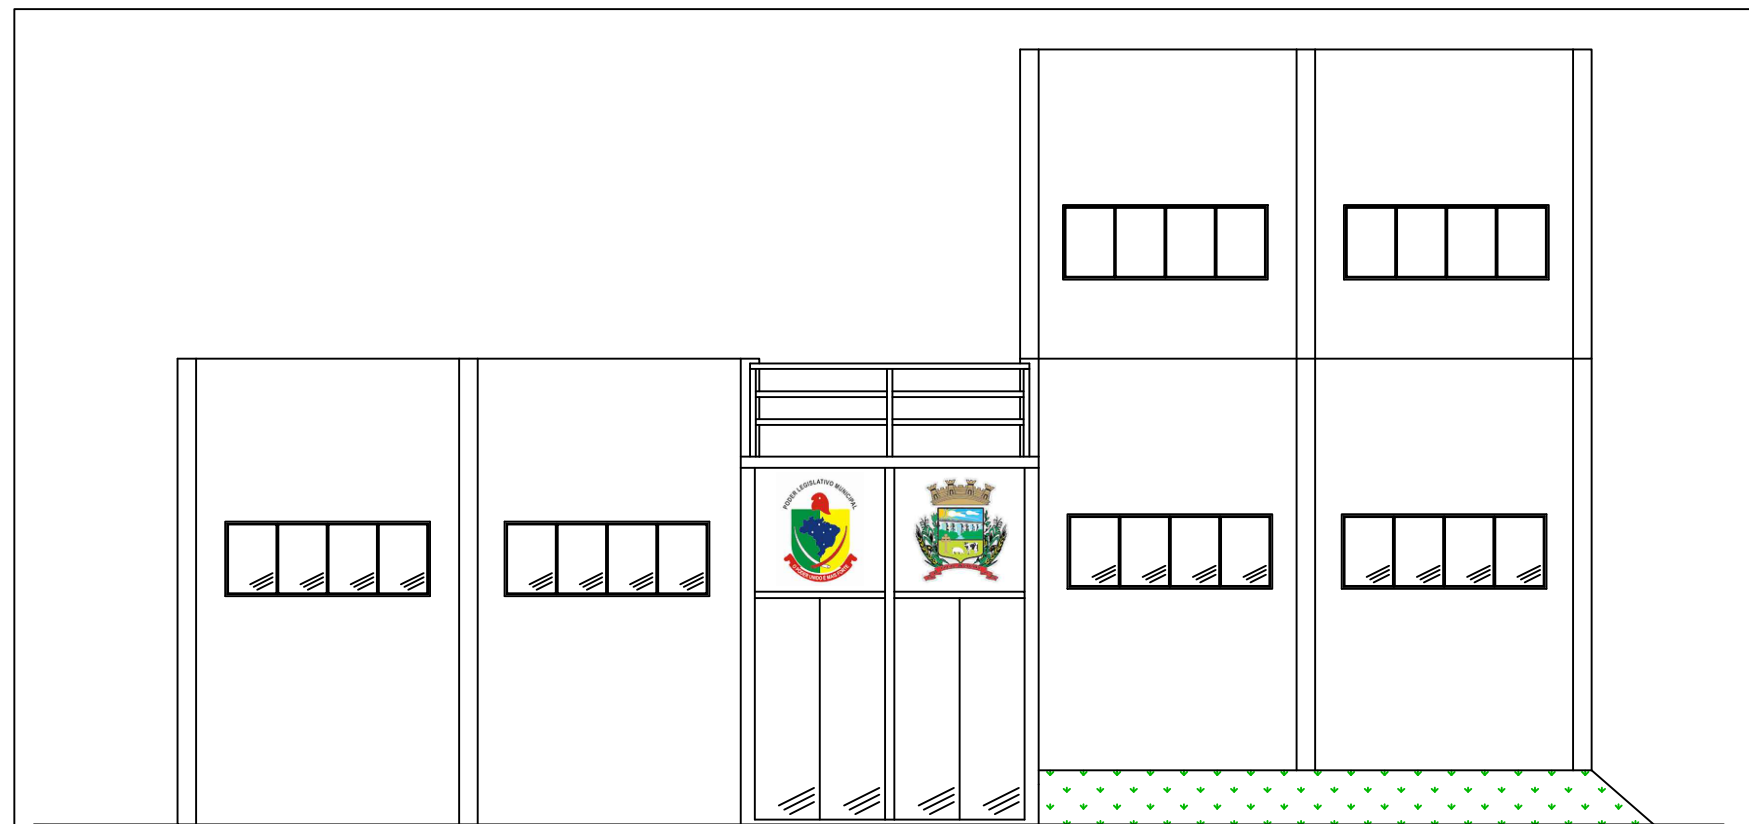

Vista "B"
1:75

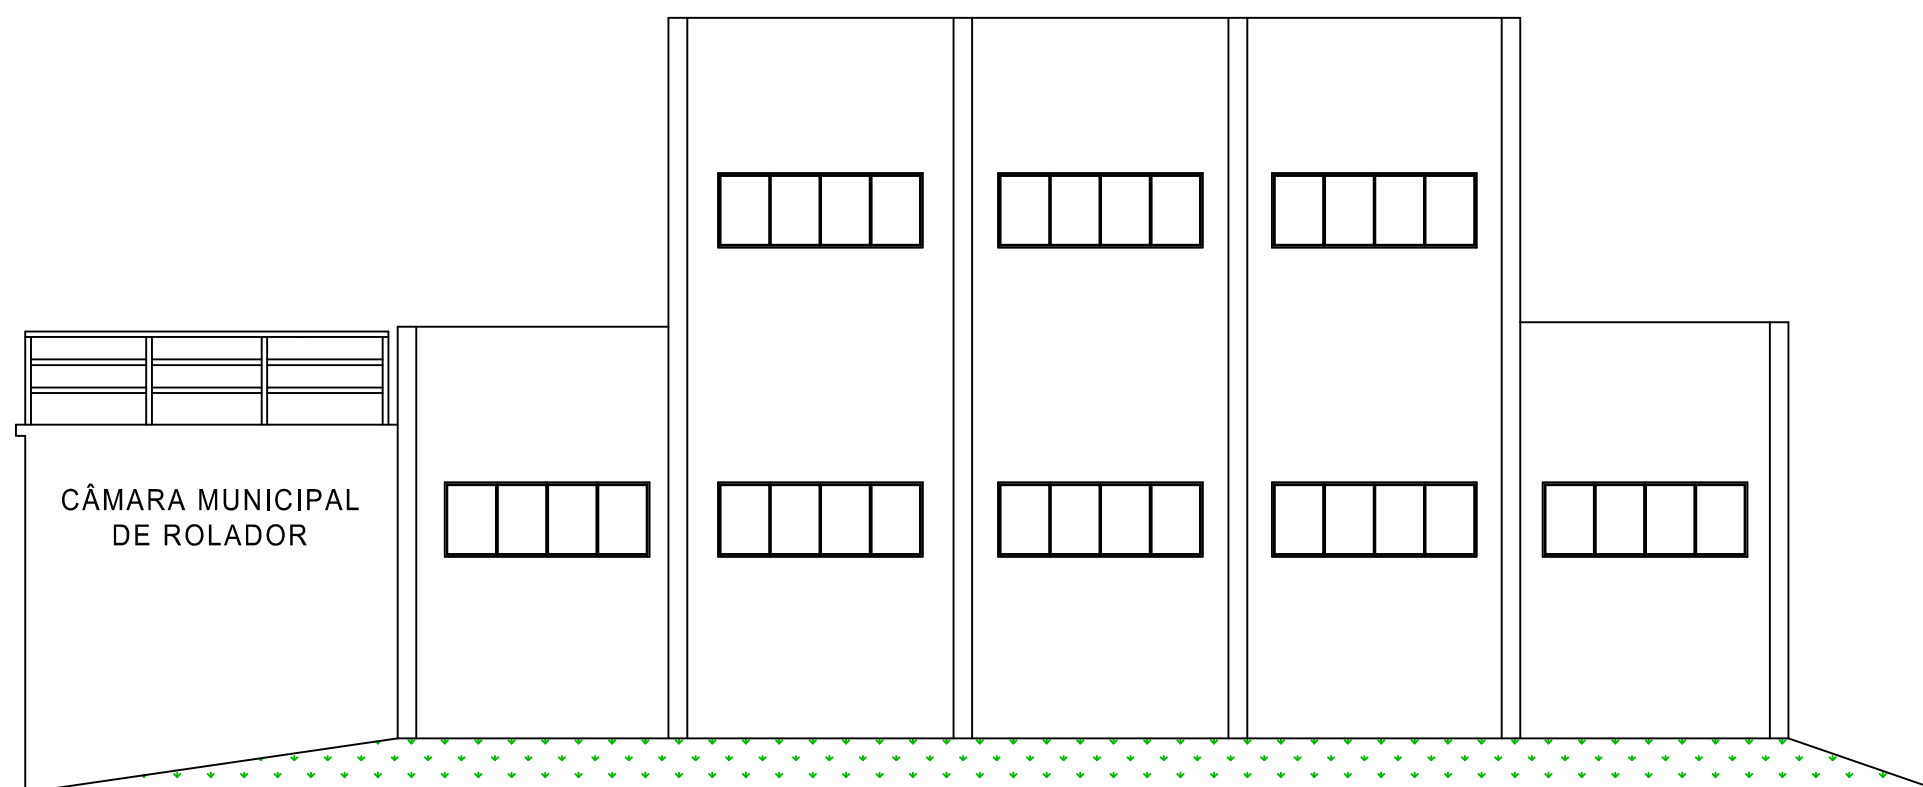

Rua Três de Outubro, 669
Santo Ângelo - RS
CEP : 98.801-610
Fone/Fax : (55)3314-1780
www.divisaoquattro.com.br

Cliente: Câmara Municipal do Rolador	
Projeto: Projeto Arquitetônico "As Built"	Prancha: 04/05
Endereço: Av. João Batista, 633	Escala: 1:75
Cidade: Rolador - RS	Área: --
Especificação: Vistas: "A" e "B"	Data: Out/ 2015

Responsável Técnico Katia Aline Garção - CREA RS 197.094	Câmara Municipal do Rolador 04.216.907/0001-43
ESTE DESENHO, INCLUSIVE TODAS AS INFORMAÇÕES NELE CONTIDAS, CONSTITUI PROPRIEDADE DA DIVISÃO QUATTRO ENGENHARIA, NÃO PODENDO SER REPRODUZIDO NEM FORNECIDO A TERCEIROS SEM PRÉVIA E EXPRESSA AUTORIZAÇÃO.	